



Schnitt A - A

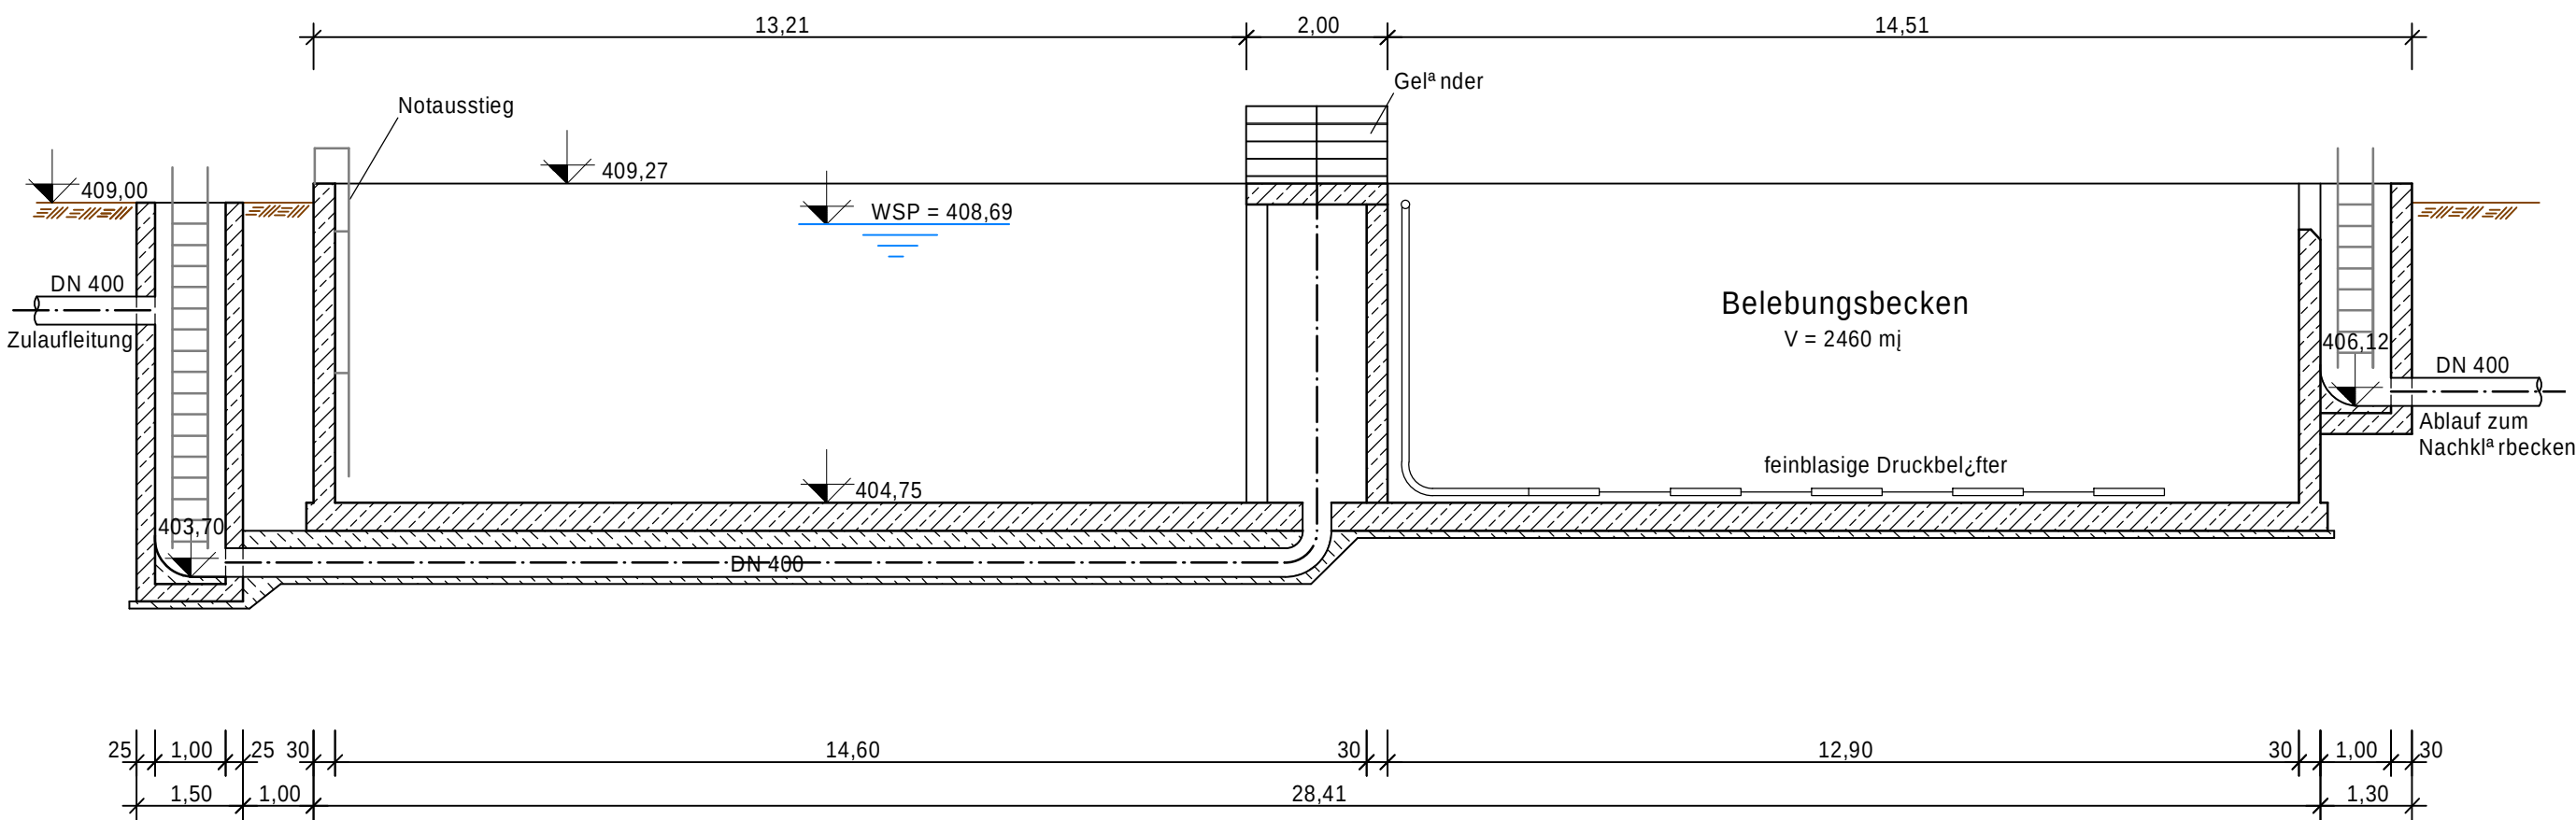

Grundriss

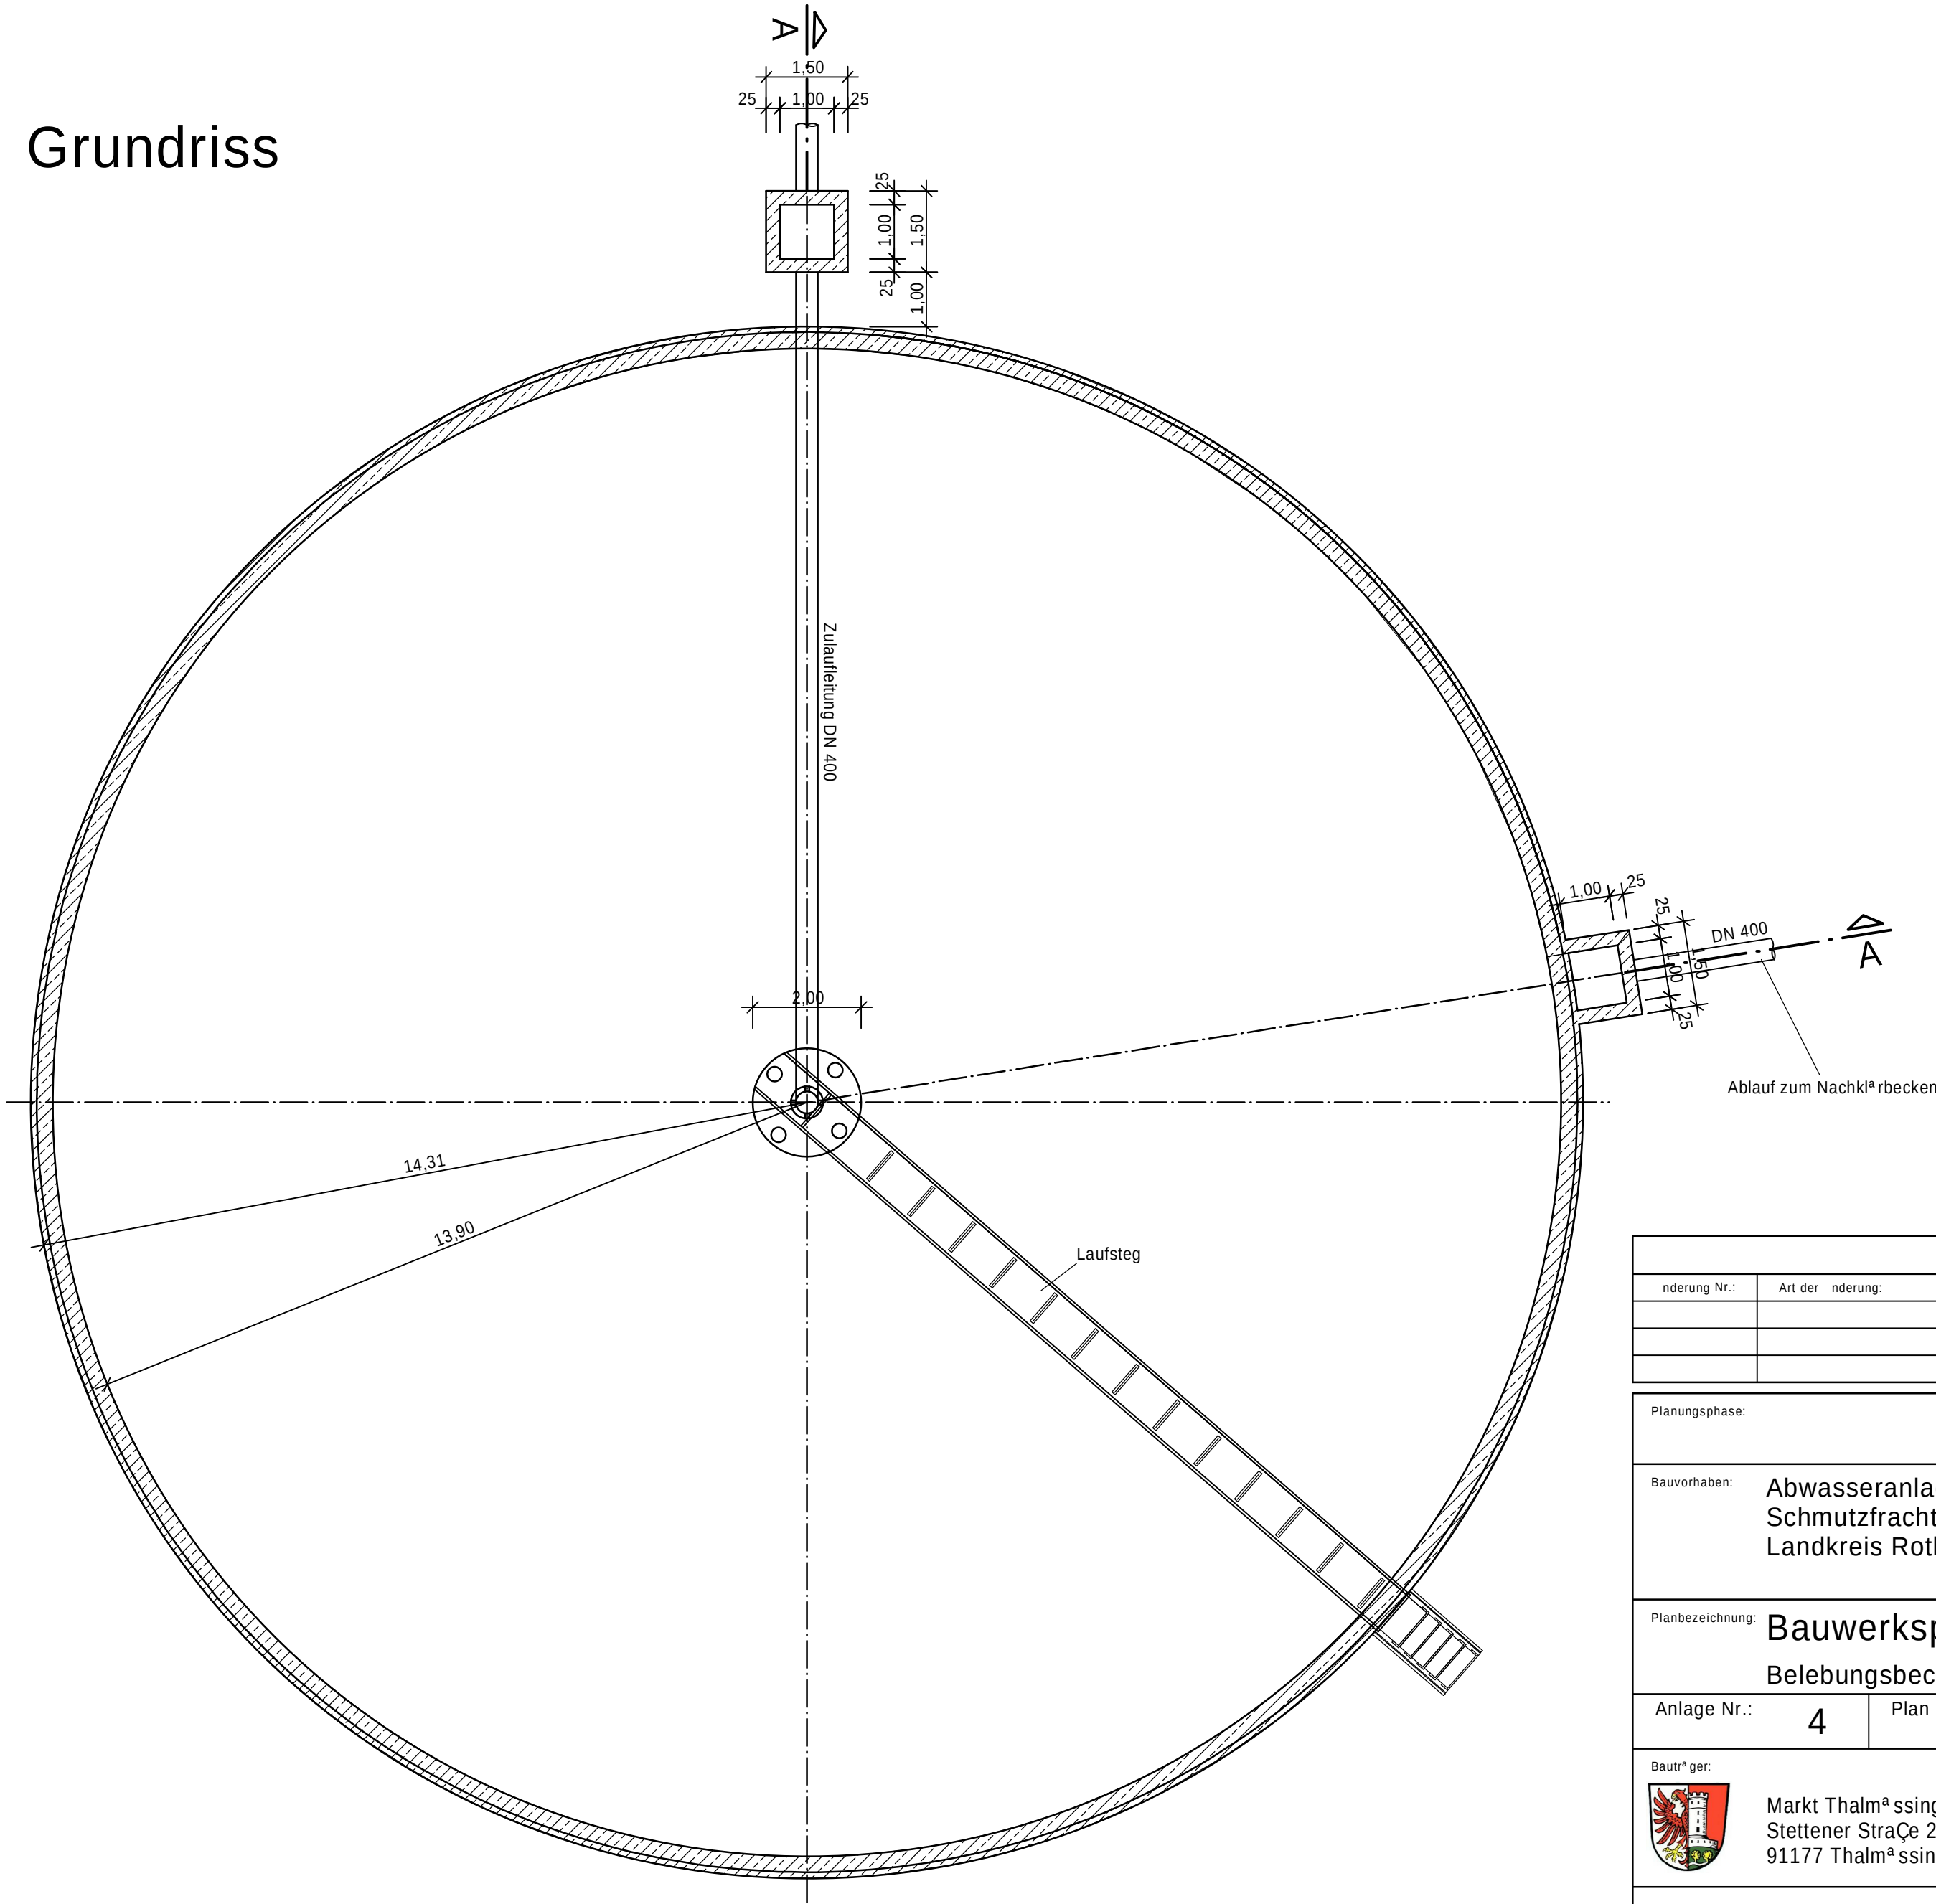

Änderungsverzeichnis			
Änderung Nr.:	Art der Änderung:	geändert am:	gezeichnet:
Planungsphase:			
Bestandsplan			
Bauvorhaben:	Abwasseranlage Thalm ^a ssing Schmutzfrachtberechnung und Nachweis Kl ^a ranlage Landkreis Roth		Projekt-Nr.: 25-017
Planbezeichnung:			
Bauwerksplan Belebungsbecken			
Anlage Nr.:	4	Plan Nr.:	
		Blatt Nr.:	1/1
		Maßstab:	1 : 100
Baut ^a ger:	 Markt Thalm ^a ssing Stettener Straße 26 91177 Thalm ^a ssing 1. Bgm. Johannes Mailing		Datum: 01.08.2025
			bearbeitet: N. Ballenberger gezeichnet: L. Hannamann geprüft:
 Ingenieurbüro für Tiefbauwesen und Städteplanung Beratung • Planung • Bauleitung • Gutachten Alte Rathausgasse 6 91174 Spalt www.ib-klos.de Fon: 09175 / 7970 - 0 Fax: 09175 / 7970 - 50 Email: info@ib-klos.de		N. Ballenberger, B. Eng.	
		Fzo: Keine	
		Box: Belebungsbecken	
Pfadt Plotdatei: /Anl.4_Belebungsbecken.pdf		Blattgröße: 55,0 cm x 55,5 cm	