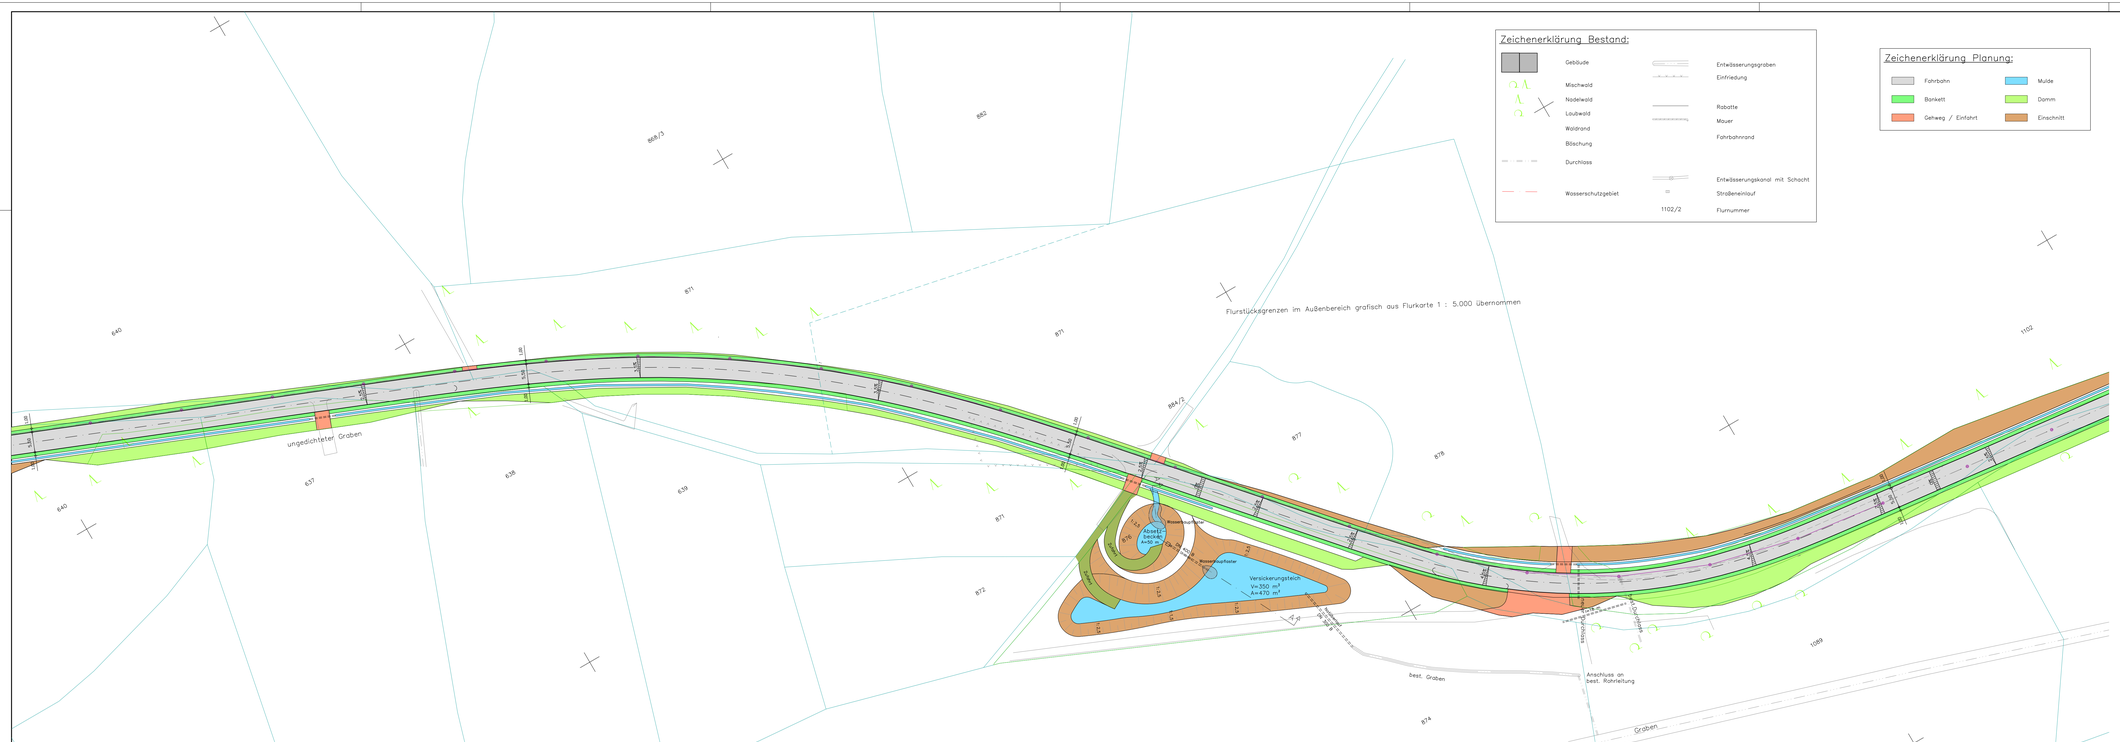

Zeichenerklärung Bestand:

- Gebäude
- Mischwald
- Nadelwald
- Laubwald
- Waldrand
- Böschung
- Durchlass
- Wasserschutzgebiet
- Entwässerungsgraben
- Einfriedung
- Rabatte
- Mauer
- Fahrbahnrand
- Entwässerungskanal mit Schacht
- Straßeneinlauf
- 1102/2 Flurnummer

Zeichenerklärung Planung:

- Fahrbahn
- Bankett
- Geheeg / Einfahrt
- Mulde
- Damm
- Einschnitt

Gemeinde Büchenbach

Datum

Bauz. 1. Bürgermeister

Auftraggeber Gemeinde Büchenbach	Anlage Nr.		
	Plan Nr.		2.2
	Plangröße		0,40 m2
	Auftrag Nr.		1094
Objekt Ortsverbindungsstraße Gauchsdorf – Götzenreuth	entw.	30.11.99	Braun
	gez.	14.07.99	Kolb
	gepr.		
	geänd.	18.08.25	Braun
Plan Lageplan 2 von 3 Bestandsplan	Maßstab 1 : 500		

Ingenieurbüro Braun
Dipl.-Ing. Dieter Braun Beratender Ingenieur BYIK
Pleinfelder Straße 26 91166 Georgensgmünd
Telefon: 09172 1559 Telefax: 09172 2935
info@braun-ingenieur.de www.braun-ingenieur.de

Wasserwirtschaft
Verkehrswesen
Ingenieurbau
Beratung
Planung
Bauleitung
Gutachten