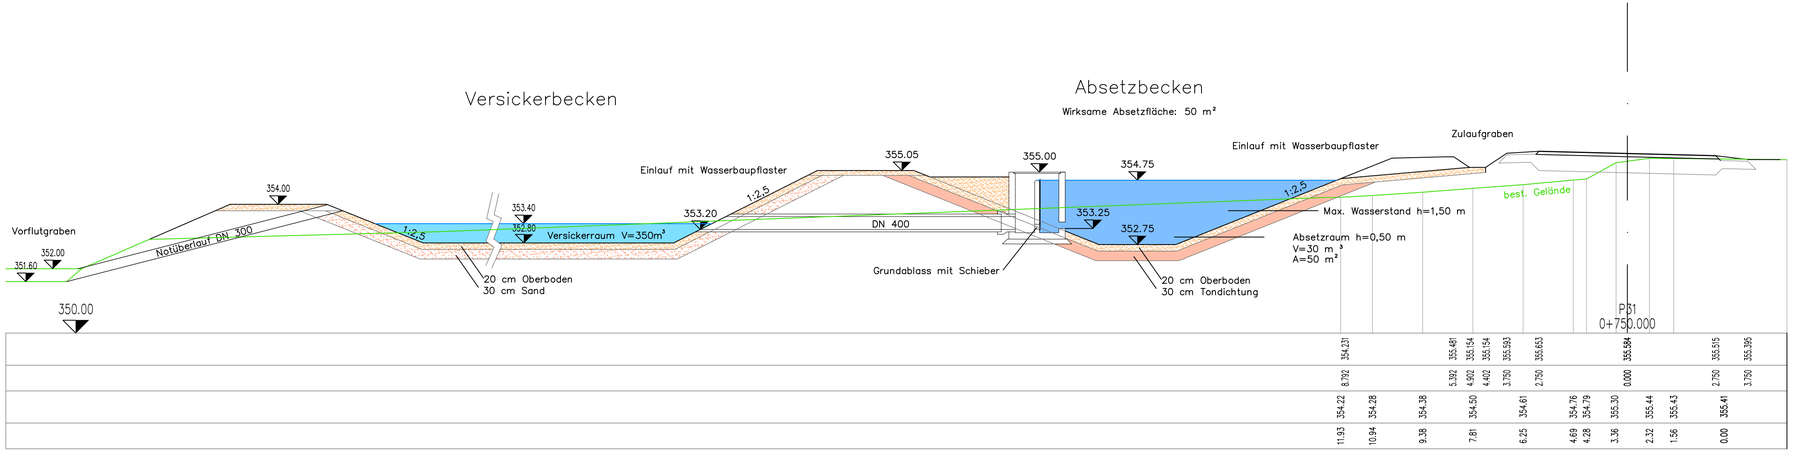

Gemeinde Büchenbach

Datum

Bauz, 1. Bürgermeister

Auftraggeber
Gemeinde Büchenbach

Anlage Nr.		
Plan Nr.		4
Plangröße		0,18 m²
Auftrag Nr.		1094
entw.	14.08.00	Braun
gez.	14.08.00	HP
gepr.		
geänd.	18.08.25	Braun

Objekt
Ortsverbindungsstraße
Gauchsdorf – Götzenreuth

Plan
Schnitt Regenbecken
Bestandsplan

Maßstab
1 : 100

Ingenieurbüro Braun
Dipl.-Ing. Dieter Braun Beratender Ingenieur BYIK

Pleinfelder Straße 26 91166 Georgensgmünd
Telefon 09172 1559 Telefax 09172 2935
info@braun-ingenieur.de www.braun-ingenieur.de

Wasserwirtschaft
Verkehrswesen
Ingenieurbau
Beratung
Planung
Bauleitung
Gutachten